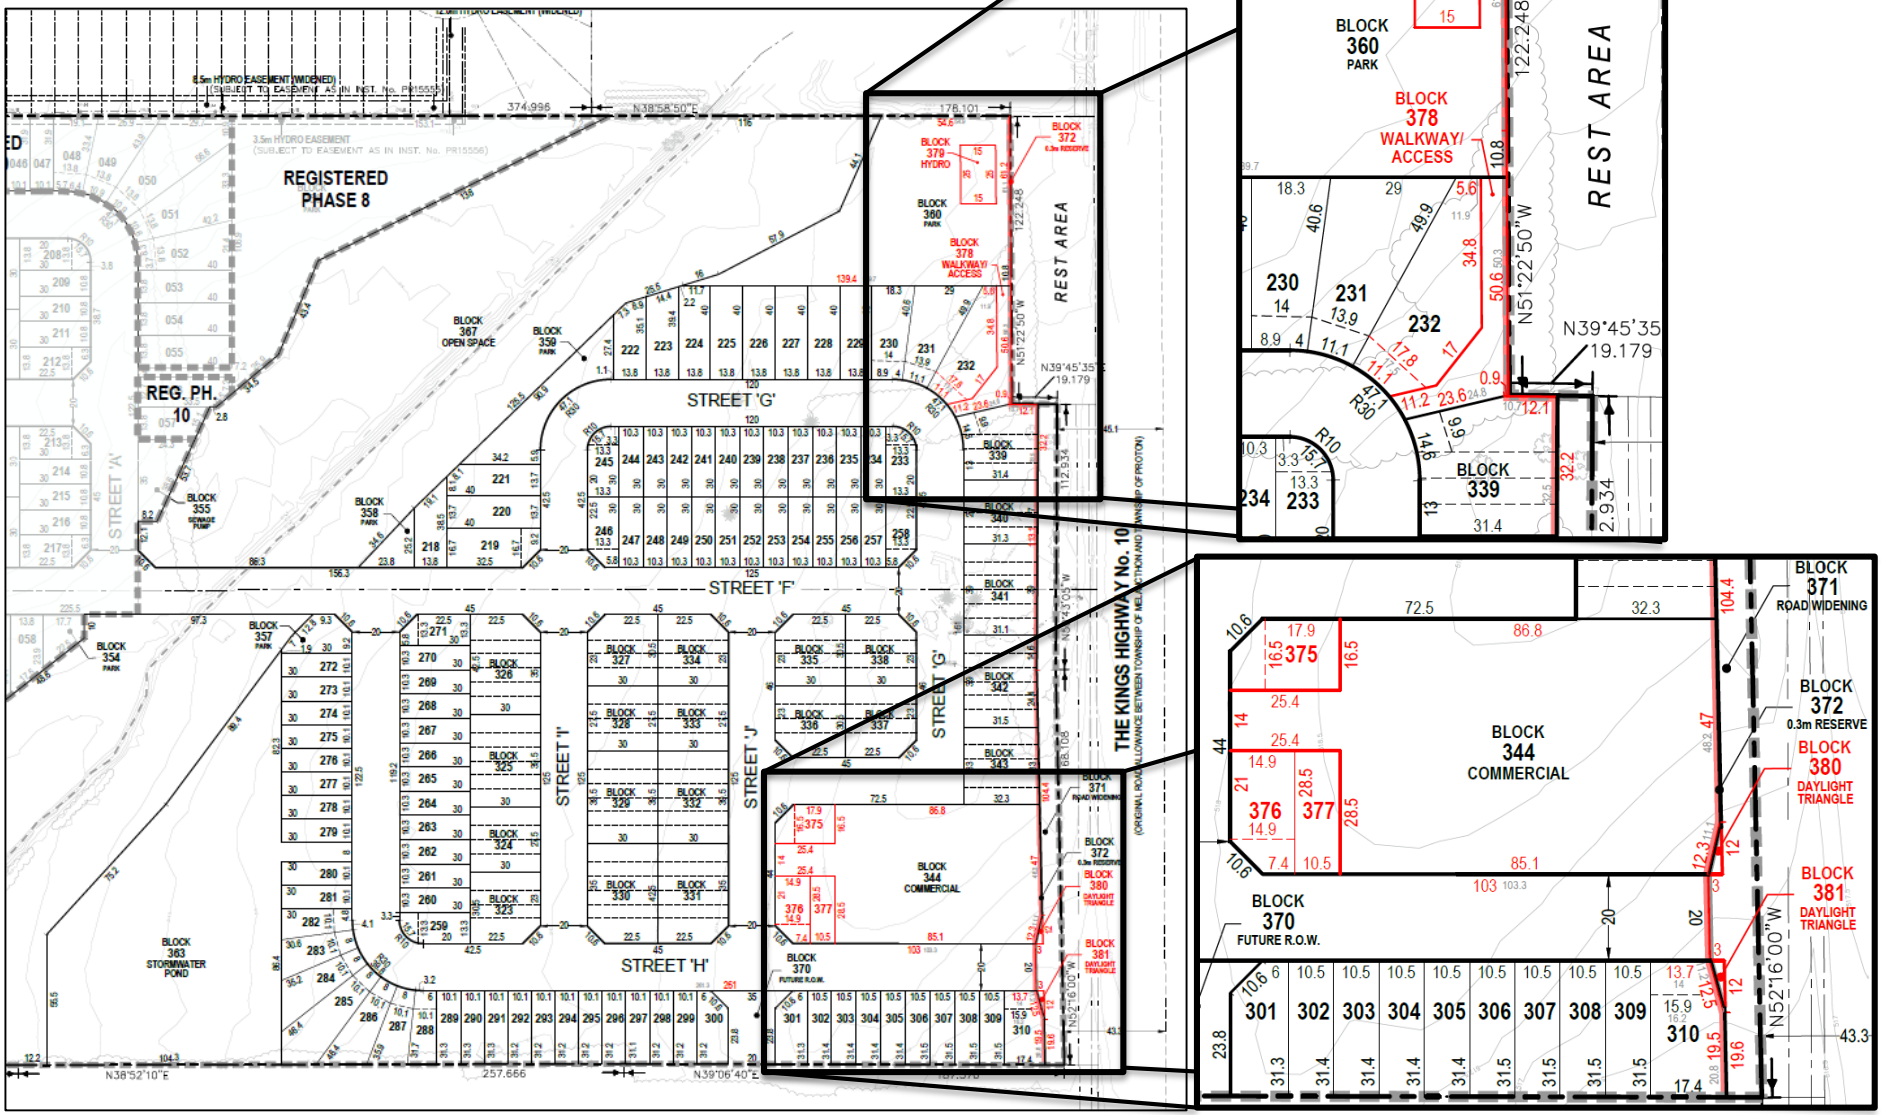Redline Revisions